


woj. podlaskie

## PLAN SYTUACYJNY

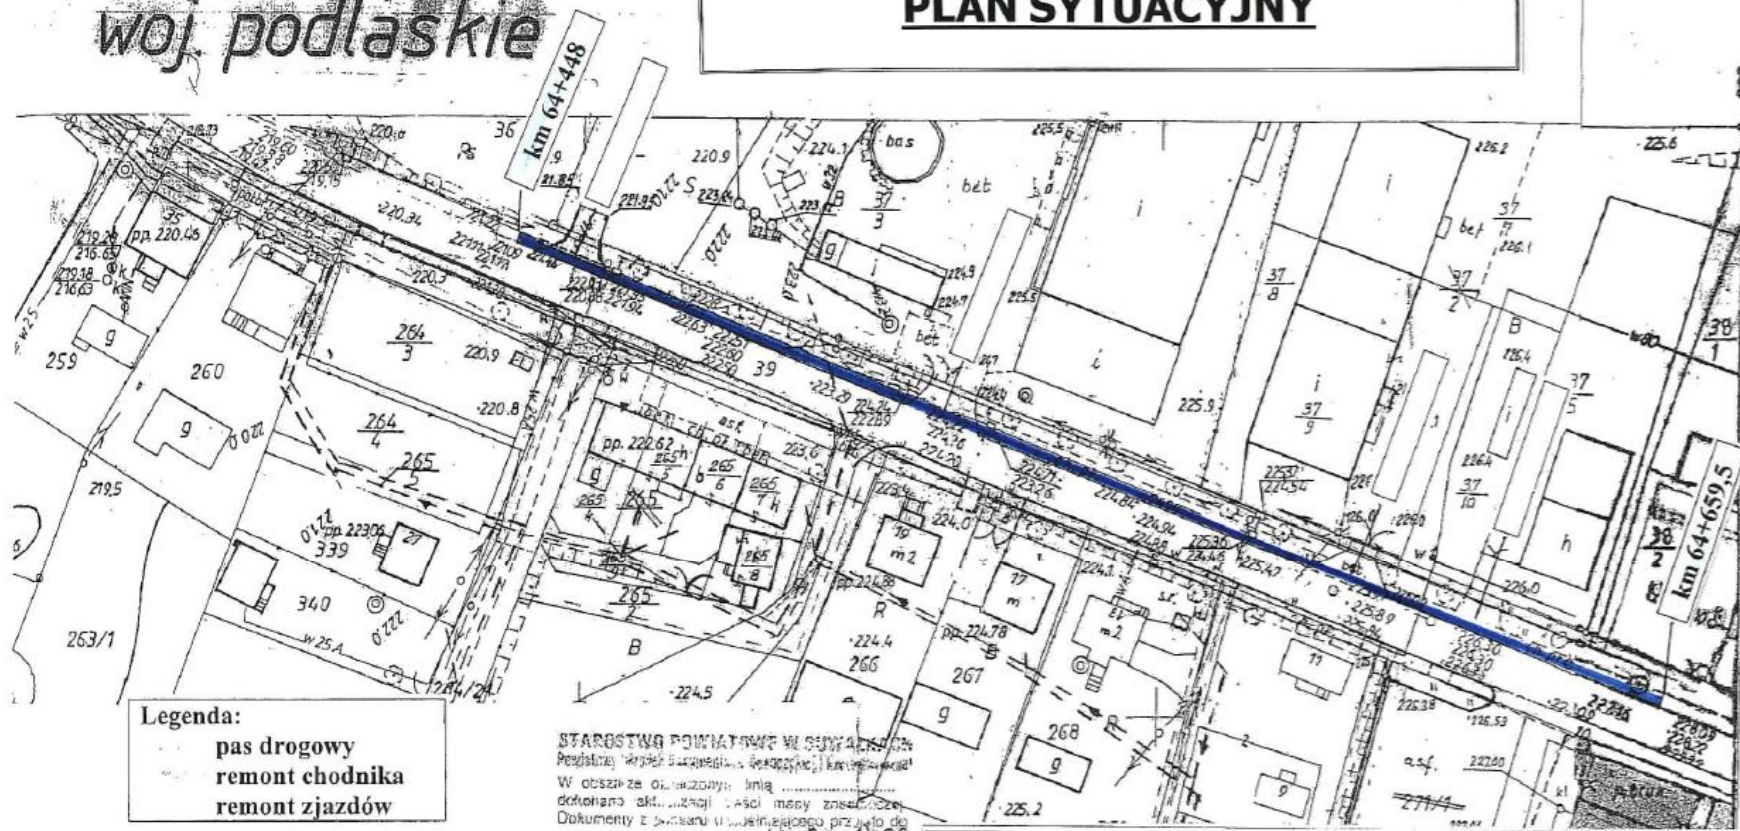

### MAPA INWENTARYZACYJNA

Skala 1:1000

Woj.: Podlaskie

Powiat: Suwałki

Gmina: Szypliszki

Obręb: Szypliszki działka 37/4

Obiekt: zjazd z drogi woj. Nr 651

Gołdap-Szypliszki-Sejny

Rodz.rob.: inwentaryzacja powykonawcza

Nr rob.: 34/2006

Nr KER: 605-19/2006

STAROSTWA POWIATOWE W SUWAŁKACH  

S-14 2006-06-12  
miejscowość: data  
inwentaryzacja: data

INSPEKTOR  
[Signature]

inż. Jolanta Radomska

### DROGA NR 651

Gołdap – Żytkiejmy – Szypliszki – Sejny  
odcinek Rutka Tartak – Szypliszki m. Szypliszki  
remont chodnika od km 64+448 do km 64+659,5 SL



