MAPA ZASADNICZA
skala 1:1000

Obiekt : w. Topczewo -
Wólka Pietkowska
województwo: podlaskie
gmina : Wyszki
pow. : Bielsk Podlaski

SZKIC ORIENTACJI

Sekcja mapy zasadniczej : 255.124.161, 163, 211, 213

L. ks. rob. 101/2001

Wykonawca :

PRZEDSIĘBIORSTWO GEODEZYJNE
LUBELAN S.A.
ul. Nowy Świat 4, 20-076 Lublin
Centrala tel. 0-81 532 61 00
Biuro Obsługi Klienta tel. 0-81 532 61 01
Fax 0-81 532 61 02

UPRAWNIENIA ZAWODOWE
Nr 7030/91
Nr 7031/91

Mapa aktualna na dzień 2001.11.19

POWIATOWY OŚRODEK DOKUMENTACJI GEODEZYJNEJ
I KARTOGRAFICZNEJ W BIELSKU PODLASKIM

W obszarze oznaczonym linią ▬▬ ▬▬ potwierdzono w terenie aktualność treści mapy zasadniczej* / dokonano aktualizacji treści mapy zasadniczej *). Dokumenty / potwierdzające aktualność mapy* i z pomiaru uzupełniającego * przyjęto do zasobu powiatowego w dniu 22.11.2001 i zaewidencjonowano pod nr. 2385/7/2001

NINIEJSZY DOKUMENT MOŻE SŁUŻYĆ DO CELÓW PROJEKTOWYCH

Projektowane obiekty budowlane wymagające pozwolenia na budowę podlegają **wytyczeniu i inwentaryzacji powykonawczej** przez jednostki uprawnione do wykonywania prac geodezyjnych.

DYREKTOR
mgr inż. Lesław Bogdan

DOPISKI, PUNKTY OSNOWY, BAZY, PODZIAŁ DZIAŁEK
1012 - pikieta osnowy, punkt dowiązania RAD / GPS
1013 - pikieta osnowy, wlot w rur. w ot. do przy drogowej
1014 - pikieta osnowy, przy studni w ul
1015 - pikieta osnowy, przy studni w ch
1016 - pikieta osnowy, narożnik budynku nr 18

PLAN SYTUACYJNY SKALA 1:500
Przebudowa drogi wojewódzkiej nr.681 Roszki Wodzki-Łapy-Brańsk-Ciechanowiec
odcinek od km 23+188 do km 24+968

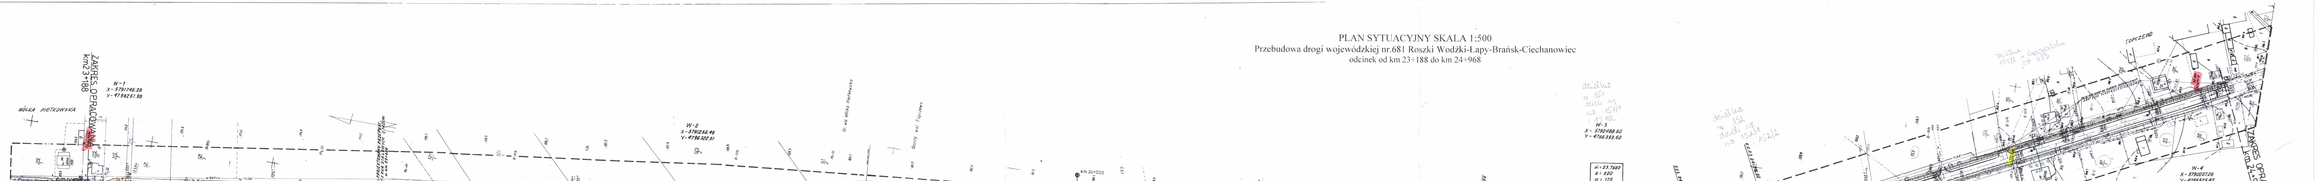

OZNACZENIA :

- przy. oś drogi
- przy. droga
- przy. chodnik i zjazdy
- przy. rampy dla pieszych
- przy. przepusty na kable telefoniczne

Uzbrojenie istniejące :

- wodociąg
- kabel telefoniczny
- gazociąg
- punkty geodezyjne III kl.
- napięcia

Obiekt: Przebudowa drogi wojewódzkiej nr.681 Roszki Wodzki-Łapy-Brańsk-Ciechanowiec od km 23+188 do km 24+968

Temat: Projekt budowlany

Arkusz nr: 33

Skala 1:500

Projektował: mgr inż. Bronisław Bogdan upr. bud. BI 2134/U / BI 2635/93

Data, podpis:

Sprawdzający: mgr inż. Cz. Kamiński upr. bud. BI 2635/93

Data, podpis: