

**Zespół Uzgadniania Dokumentacji
Projektowej**

15 -213 Białystok ul. Mickiewicza 3
tel. 7439-424

O P I N I A Nr ODGI 7442.2-1568 /12

Na podstawie § 11.1 Rozporządzenia Ministra Rozwoju Regionalnego i Budownictwa z dnia 2 kwietnia 2001 r. w sprawie geodezyjnej ewidencji sieci uzbrojenia terenu oraz zespołów uzgadniania dokumentacji projektowej (Dz.U. Nr 38, poz.455) i Zarządzenia Nr 15/2002 Starosty Białostockiego z dnia 30 grudnia 2002 r.(z późniejszymi zmianami) w sprawie powołania Zespołu Uzgadniania Dokumentacji Projektowej obejmującego zakres swego działania teren powiatu białostockiego - **Zespół Uzgadniania Dokumentacji Projektowej w Białymstoku** na posiedzeniu w dniu 2012-12-12 uzgodnił (~~nie uzgodnił~~) lokalizację sieci uzbrojenia terenu wymienionych w protokole nr ODGI 7442.2-1568 /12 z dnia 2012-12-12 stanowiącym załącznik do opinii ODGI 7442.2-1568 /12

Sporządził:

SPECJALISTA

Grażyna Cyliwik

z up. STAROSTY



ANNA KURZYŃKA

Przewodniczący Zespołu Uzgadniania
Dokumentacji Projektowej w Białymstoku

Załącznik do opinii Nr ODGI 7442.2-1568 /12

Białystok, 2012-12-12

P R O T O K Ó Ł Nr ODGI 7442.2-1568 /12

z uzgodnienia dokumentacji projektowej lokalizacji sieci uzbrojenia terenu (podziemnych naziemnych) położonych w:

Gmina: **SUPRAŚL-m.**

Obręb ewidencyjny: **Supraśl**

Zespół Uzgadniania Dokumentacji Projektowej w Białymstoku, po rozpatrzeniu przedłożonej dokumentacji na zlecenie PODLASKI ZARZĄD DRÓG WOJEWÓDZKICH

z dnia 2012-12-11 b/n na posiedzeniu w dniu 2012-12-12 uzgodnił (~~nie uzgodnił~~) lokalizację następujących sieci uzbrojenia terenu: **SIEĆ KANALIZACJI DESZCZOWEJ**

SIEĆ ENERGETYCZNA KABLOWA nN 0,4 kV

SIEĆ ENERGETYCZNA nN 0,4 kV -OŚWIETLENIE

SIEĆ TELEKOMUNIKACYJNA KABLOWA

/ZGODNIE Z ZAŁĄCZNIKIEM GRAFICZNYM/

Załącznik do opinii Nr ODG.I.7442.2-1568/12

UWAGI:


SKOORDYNOWANO Z MAPĄ ZASADNICZĄ. NIE WYKLUCZA SIĘ KOLIZJI Z URZĄDZENIAMI INFRASTRUKTURY PODZIEMNEJ NIE UWIDOCZNIONEJ NA MAPIE ZASADNICZEJ

CZŁONKOWIE ZESPOŁU


L.p.	Nazwa instytucji	Imię i nazwisko	Podpis
1	Wydział Geodezji, Katastru i Nieruchomości Starostwa Powiatowego w Białymstoku	Przewodniczący Zespołu ANNA KURZYŃSKA	
2	Wydział Architektury Starostwa Powiatowego w Białymstoku	T. Podolski	
3	Powiatowy Zarząd Dróg	M. Waszczyński	Waszczyński
4	Powiatowy Inspektor Nadzoru Budowlanego	W. Prokop	

KONSULTANCI ZESPOŁU

L.p.	Nazwa instytucji	Imię i nazwisko	Podpis
1	PGE Dystrybucja S.A. Oddział Białystok	Korek, P. P. P.	
2	Telekomunikacja Polska SA w Białymstoku	Z. Cielinski	
3	MSG Sp. z o.o. w Warszawie Oddział Zakład Gazowniczy Białystok	D. P. P.	
4	Wodociągi Białostockie Spółka z o.o. w Białymstoku		
5	Wojewódzki Zarząd Melioracji i Urządzeń Wodnych w Białymstoku	M. Prokopowicz	
6	Wodociągi Podlaskie sp.z o.o.		
7	Urząd Miejski w		
	Urząd Gminy w		
8	Wydział Rolnictwa i Środowiska Starostwa Powiatowego		
9			

Przy zbliżeniu i / lub skrzyżowaniu z urządzeniami energetycznymi nn / SN prace należy wykonywać ręcznie, przy wyłączonej linii, i pod nadzorem uprawnionego pracownika RE Białystok Teren, z dokonaniem wpisu w dzienniku budowy. Na kabel elektroenergetyczny założyć rurę osłonową dwudzielną. Słupy linii napowietrznej zabezpieczyć przed osuwaniem się gruntu.

PGE Dystrybucja S.A.
Oddział Białystok
Rejon Energetyczny Białystok Teren
Wydział Węzła Cięciowego
Kierownik
Jarosław Krasnodębski

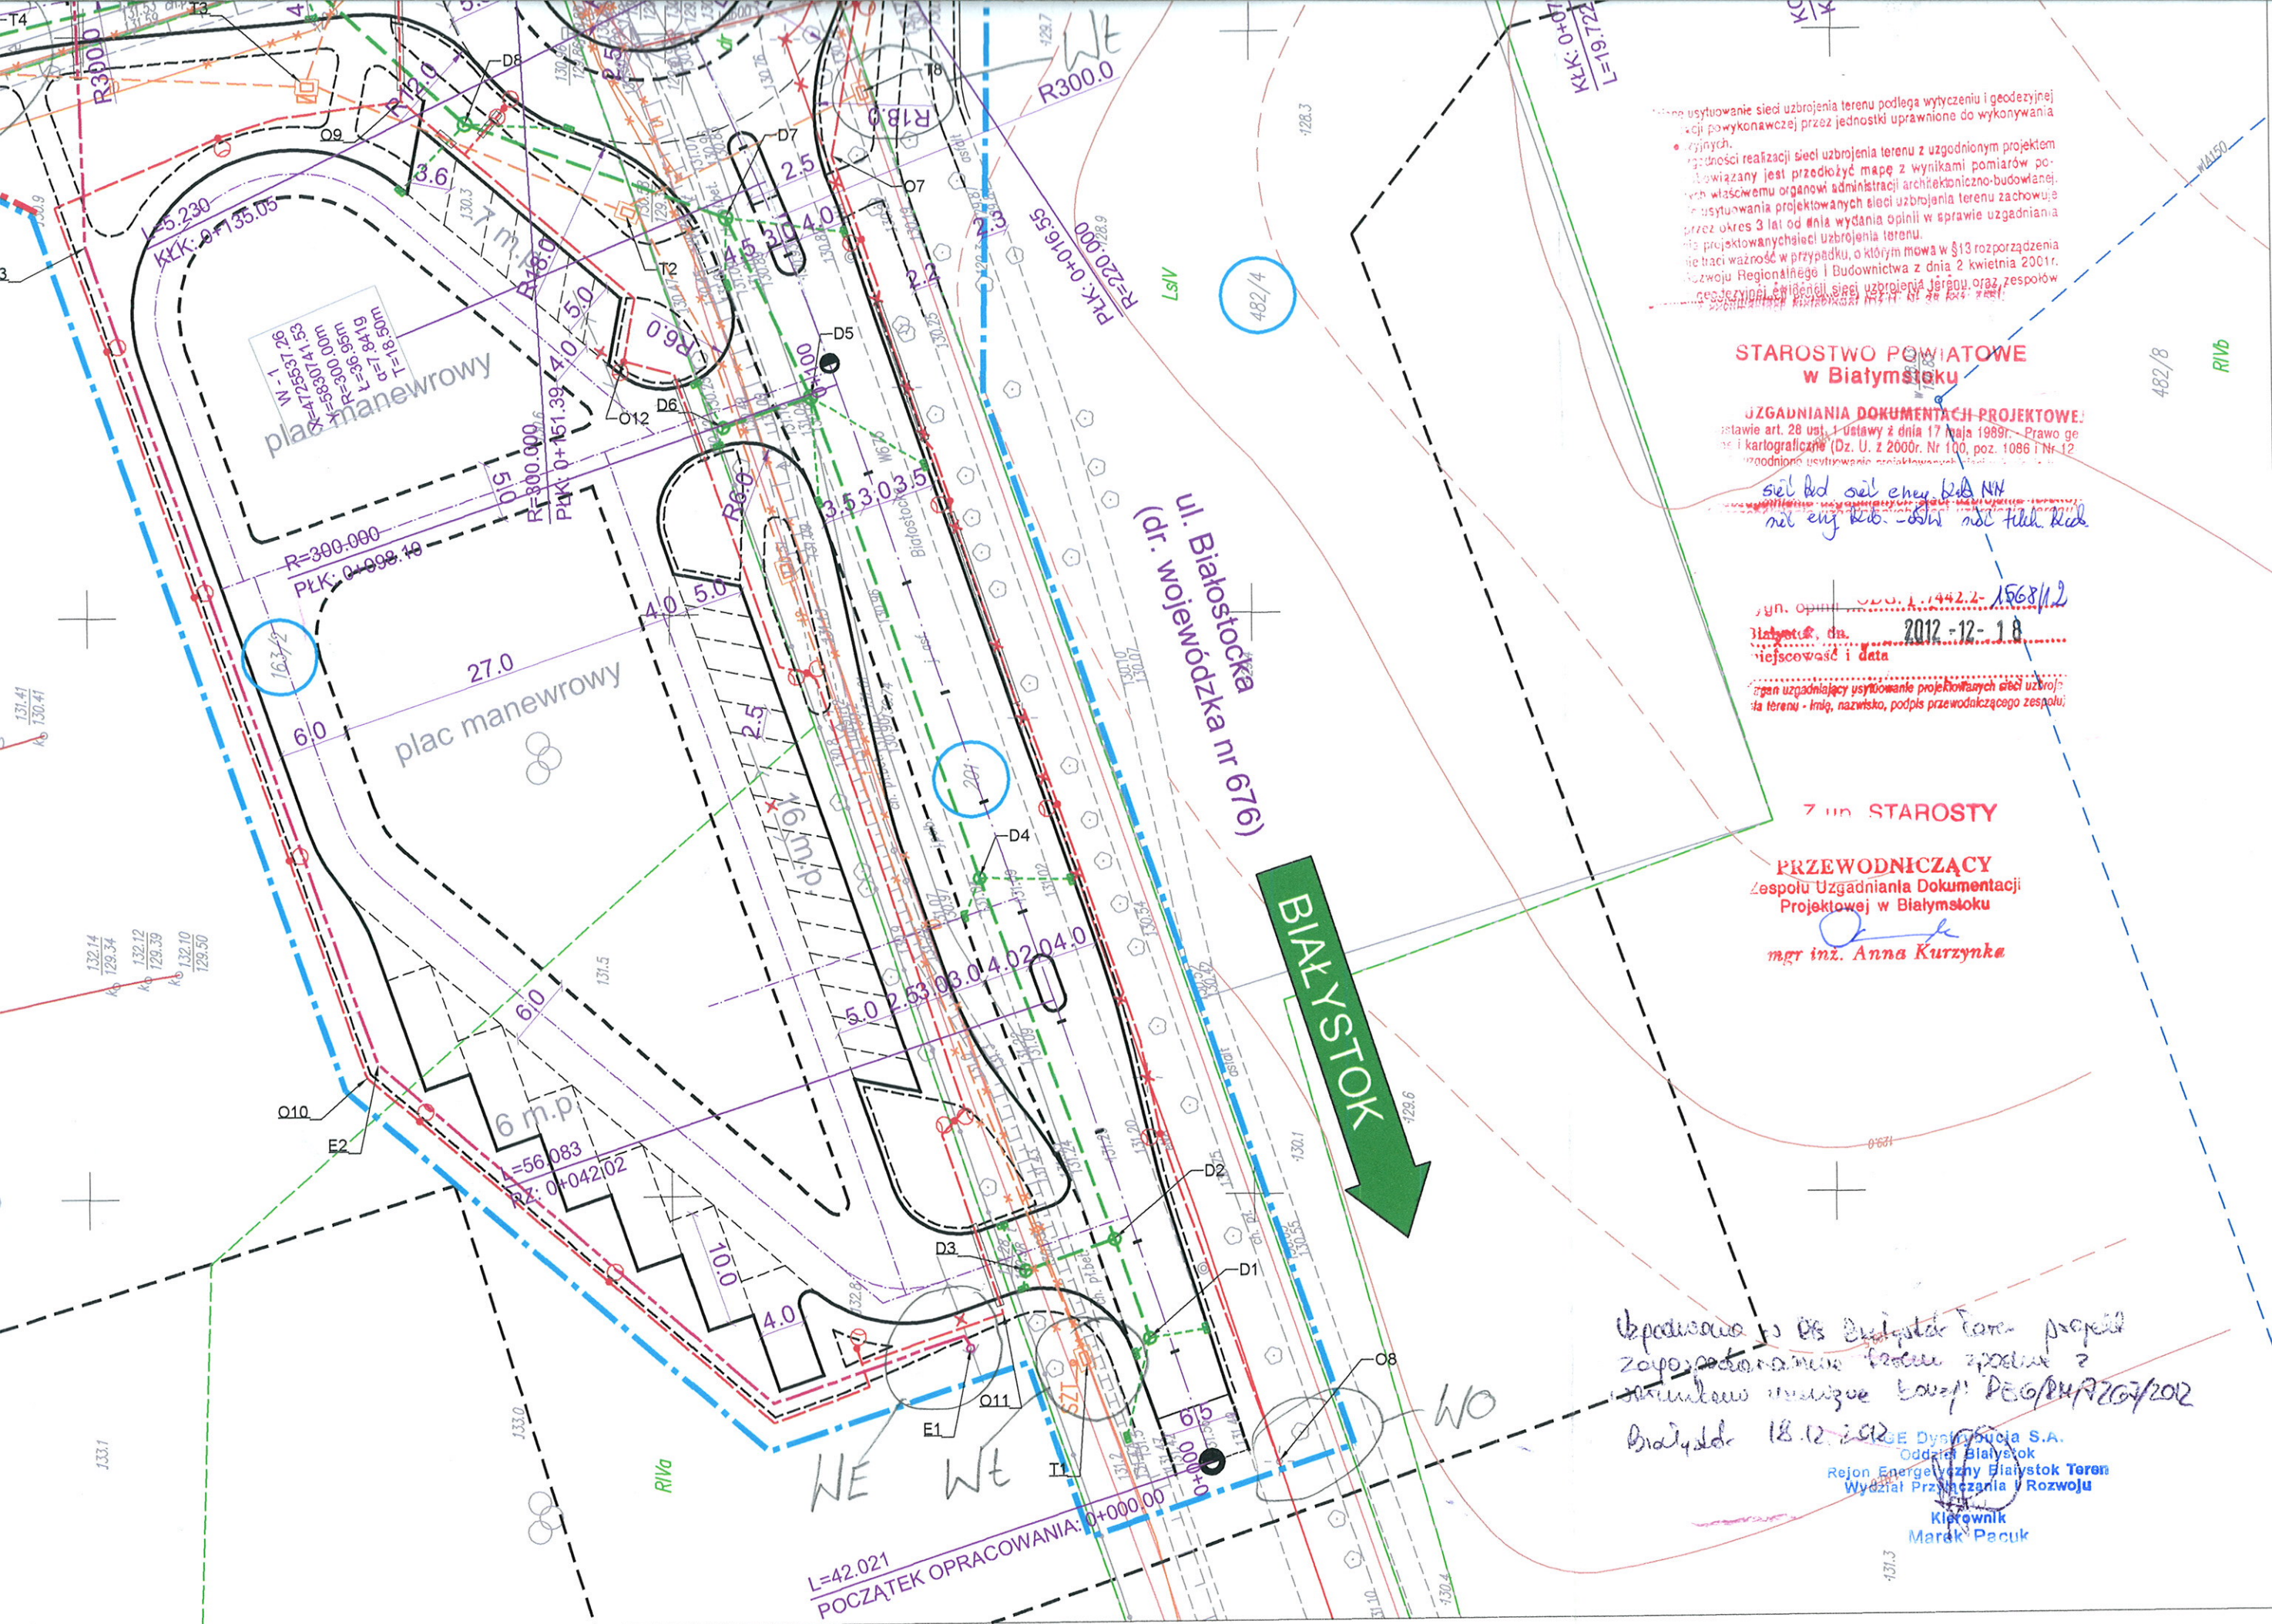

Użytkownikowi siedzi uzbrojenia terenu podlega wytyczeniu i geodezyjnej
dokumentacji powykonawczej przez jednostki uprawnione do wykonywania
• geodezyjnych.
• zgodności realizacji sieci uzbrojenia terenu z uzgodnionym projektem
• obowiązany jest przedłożyć mapę z wynikami pomiarów po-
• mierzonych własnym organowi administracji architektoniczno-budowlanej.
• w użytkownika projektowanych sieci uzbrojenia terenu zachowuje
• przez okres 3 lat od dnia wydania opinii w sprawie uzgodnienia
• dla projektowanych sieci uzbrojenia terenu.
• nie traci ważności w przypadku, o którym mowa w §13 rozporządzenia
• Rozwoju Regionalnego i Budownictwa z dnia 2 kwietnia 2001r.
• geodezyjnej i ewidencji sieci uzbrojenia terenu, oraz zespołów
• geodezyjnych i ewidencji sieci uzbrojenia terenu.

**STAROSTWO POWIATOWE
w Białymstoku**

UZGADNIANIA DOKUMENTACJI PROJEKTOWEJ
zgodnie z art. 28 ust. 1 ustawy z dnia 17 maja 1989r. Prawo ge-
odezyjne i kartograficzne (Dz. U. z 2000r. Nr 100, poz. 1086 i Nr 12
z późn. zmianami).

siel bod siel eney kłd NH
siel eny kłd - dln siel kłd kłd

Opinia... 1442.2-1568/1.2
Białystok, dnia 2012-12-18
Miejscowość i data

organ uzgadniający użytkowanie projektowanych sieci uzbroje-
nia terenu - imię, nazwisko, podpis przewodniczącego zespołu

Z up. STAROSTY

PRZEWODNICZĄCY
Zespołu Uzgodniania Dokumentacji
Projektowej w Białymstoku

mgr inż. Anna Kurzyńska

Białystok 18.12.2012

GE Dystans S.A.
Oddział Białystok
Rejon Energetyczny Białystok Teren
Wydział Przyłączenia i Rozwoju
Kierownik
Marek Pacuk

Jednostka:
2002094
Supraśl
Obręb:

MAPA ZASADNICZA
Skala 1:500
Starostwo Powiatowe w Białymstoku

Wykonawca:

USŁUGI GEODEZYJNO-INFORMATYCZNE
GEOINFO Tadeusz Mazurczyk
45-201 Białystok, ul. Mazowiecka 37E21